

経路図

# 第40回 関西学生女子自馬大会

於: 三木ホースランドパーク

①

コースデザイナー: 藤井 正

縮尺 1/500

第1競技 女子障害飛越競技B

2008年6月14日(土)


競技時間 12:00~12:40 (下見時間 11:45~11:55)

基準表 FEI 238. 2. 1

障害個数 10

速度 350 m/分 全長 440

規定時間 ~~79~~ 秒 制限時間 ~~158~~ 秒  
76 152

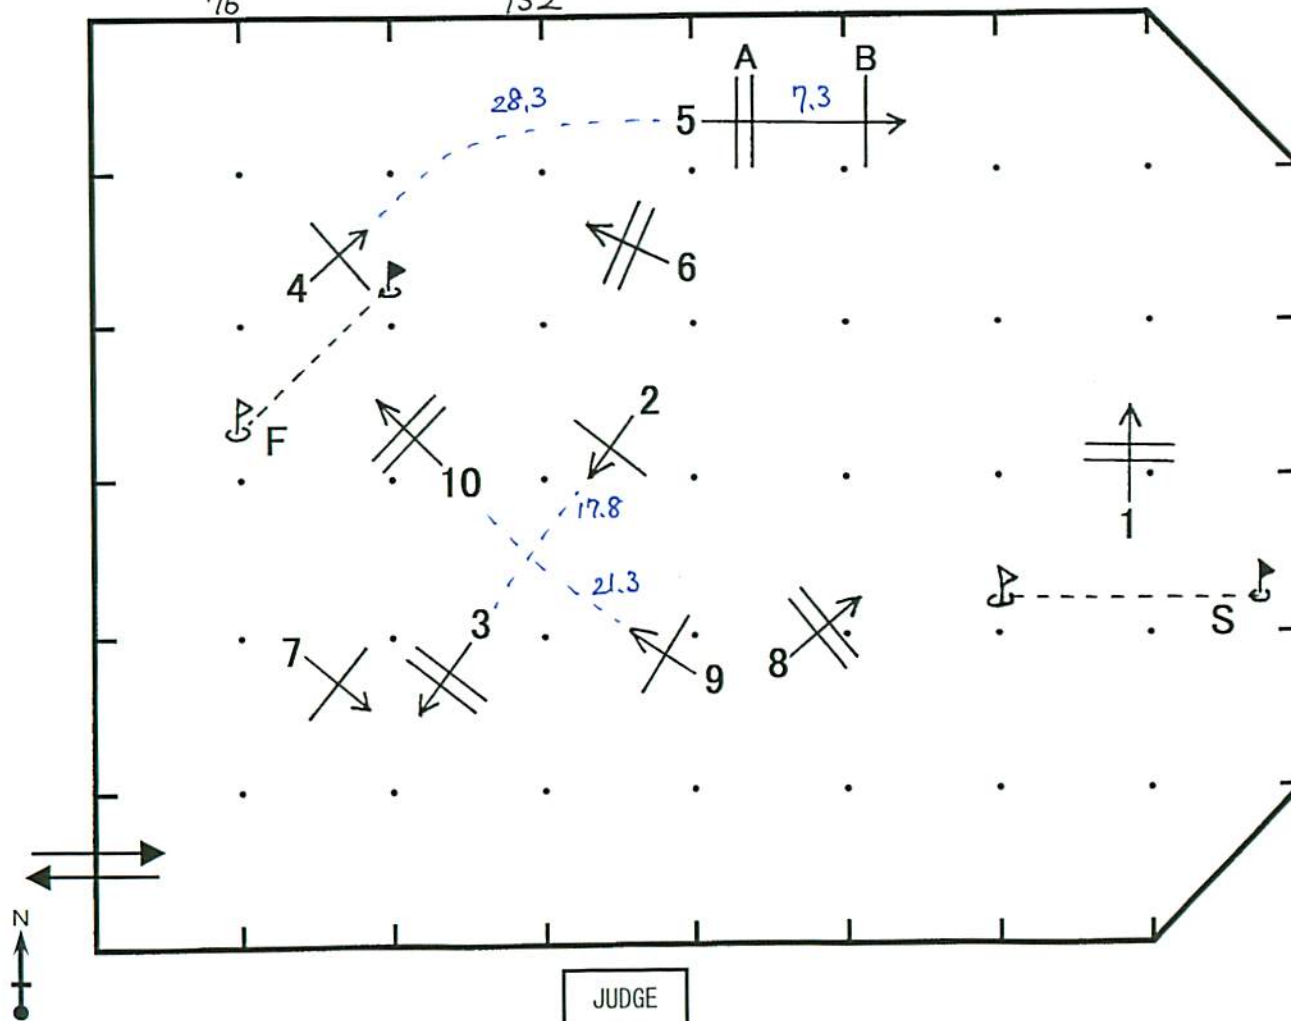

### 実施要項

FEI障害規程第22版238条2.1を適用する。

3反抗失権とする。

高さ 80cm 以下、幅 100cm 以下、障害数 8~10 とする。

番号	障害の種類	高さ	幅
1	オクサ	65×70	80
2	垂直	70	
3	オクサ	70×75	90
4	垂直	75	
5A	オクサ	70×75	80
5B	垂直	75	
6	オクサ	80×80	100
7	垂直(箱)	80	
8	オクサ	75×80	100
9	垂直	80	
10	オクサ	80×80	100

# 第40回 関西学生女子自馬大会

経路図

縮尺 1/500

第2競技 女子障害飛越競技A

2008年6月14日(土)

競技時間 13:30~14:10 (下見時間 13:15~13:25)

基準表 FEI 238.2.2

ジャンプオフ 1 2 4 9 10A 10B 11

障害個数 11

障害個数 6

速度 350 m/分 全長 450  
~~470~~ m

速度 350 m/分 全長 280 m

規定時間 ~~81~~ 秒 制限時間 ~~162~~ 秒  
78 156

規定時間 48 秒 制限時間 96 秒


**実施要項**

FEI障害規程第22版238条2.2を適用する。

3反抗失権とする。

ジャンプオフは基準表A, アメリカンジャンプオフとする。

高さ100cm以下、幅120cm以下、障害数9~12とする。

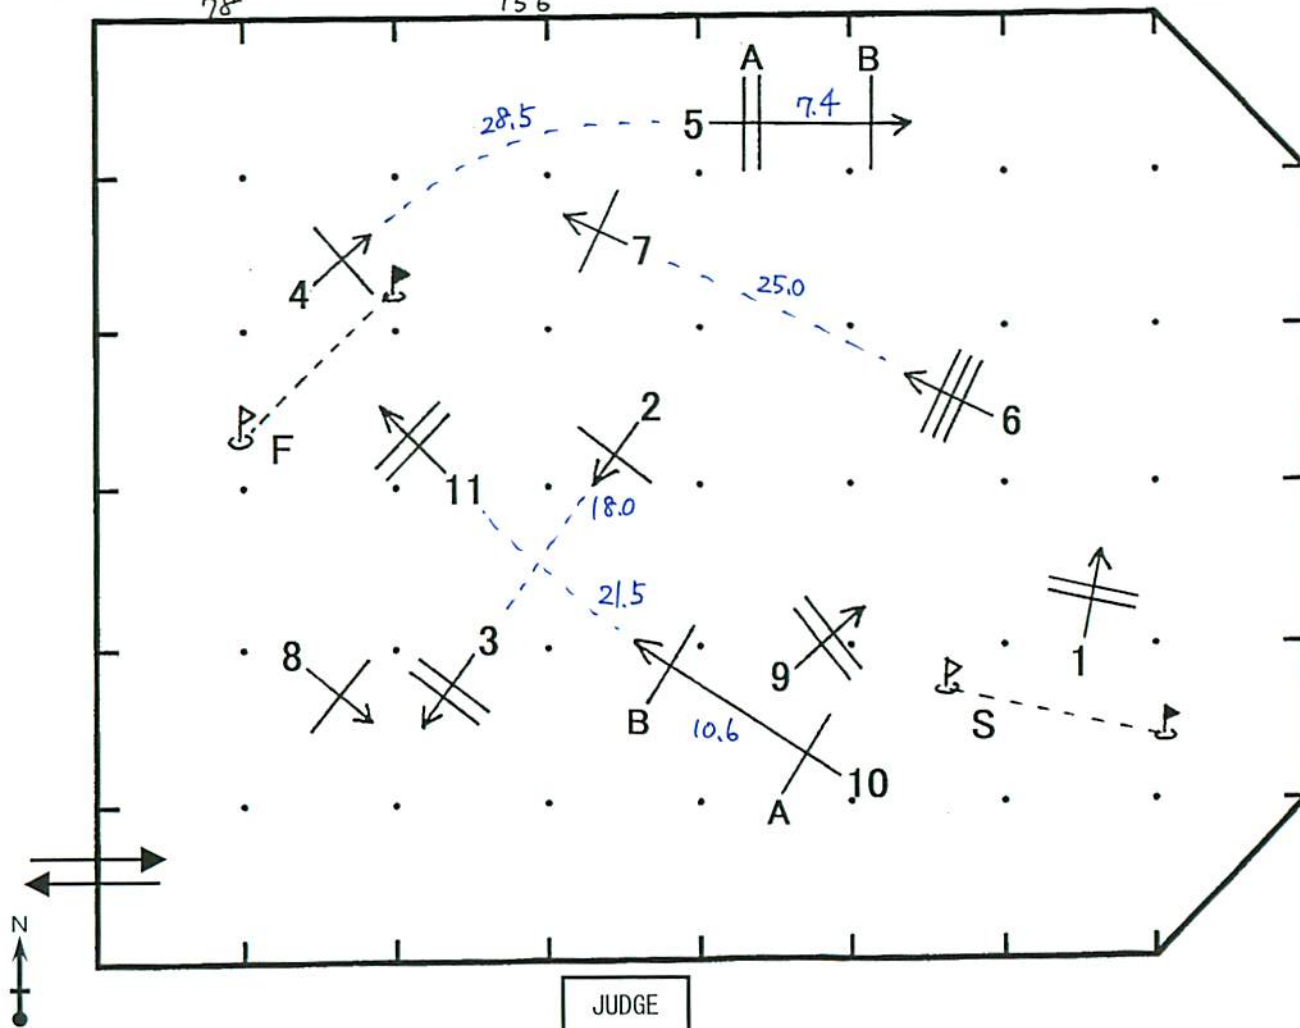

番号	障害の種類	高さ	幅
1	オクサ	85×90	100
2	垂直	90	
3	オクサ	90×95	110
4	垂直	95	
5A	オクサ	90×95	100
5B	垂直	95	
6	三段	60×80×100	140
7	垂直(リフト)	100	
8	垂直(箱)	100	
9	オクサ	95×100	120
10A	垂直	95	
10B	垂直	100	
11	オクサ	100×100	120