①

経路図

第32回 関西学生女子複合馬術大会

於: 関西大学馬場　コースデザイナー: 藤井 正

縮尺 1／500

障害飛越競技（女子複合B）

2007年12月24日(月)　競技時間 13:30～14:00　(下見時間 13:15～13:25)

基準表 FEI 238. 2. 1　障害個数 9

速度 350 m／分　全長 ~~280~~ 300 m

規定時間 ~~48~~ 52 秒　制限時間 ~~96~~ 104 秒

実施要項
FEI障害飛越競技会規程第22版に準拠する。
減点の算出方法は、FEI総合馬術競技会規程第22版に準拠する。3反抗失権とする。
高さ 80cm 以下、幅 100cm 以下、障害数 8～10 とする。

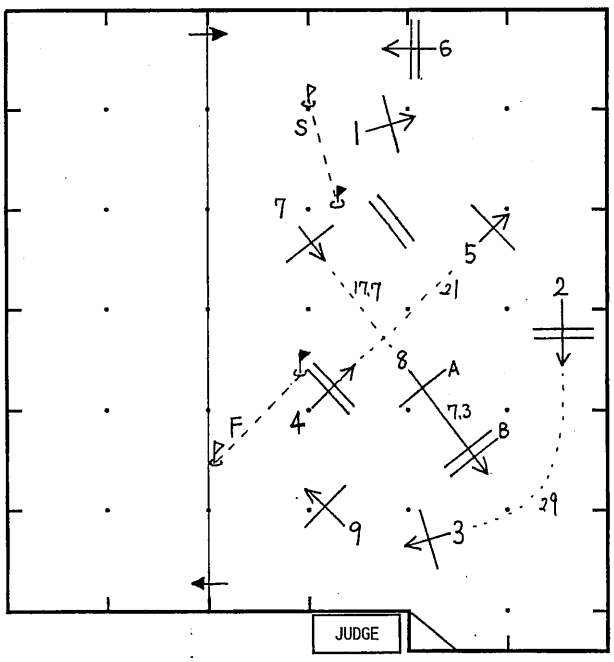

番号	障害の種類	高さ	幅
1	垂 直	70	
2	オクサ	65×70	80
3	垂 直	80	
4	オクサ	75×80	90
5	垂 直	80	
6	オクサ	70×75	100
7	垂 直	75	
8A	垂 直	75	
8B	オクサ	80×80	100
9	垂 直	80	

②

経路図

第32回 関西学生女子複合馬術大会

於: 関西大学馬場　コースデザイナー: 藤井 正

縮尺 1／500

障害飛越競技（女子複合A）

2007年12月24日(月)　競技時間 14:~~20~~ 25～15:~~00~~ 05　(下見時間 14:~~05~~ 10～14:~~15~~ 20)

基準表 FEI 238. 2. 1　障害個数 10

速度 350 m／分　全長 ~~310~~ 330 m

規定時間 ~~53~~ 57 秒　制限時間 ~~106~~ 114 秒

実施要項
FEI障害飛越競技会規程第22版に準拠する。
減点の算出方法は、FEI総合馬術競技会規程第22版に準拠する。3反抗失権とする。
高さ 110cm 以下、幅 130cm 以下、障害数 9～11 とする。

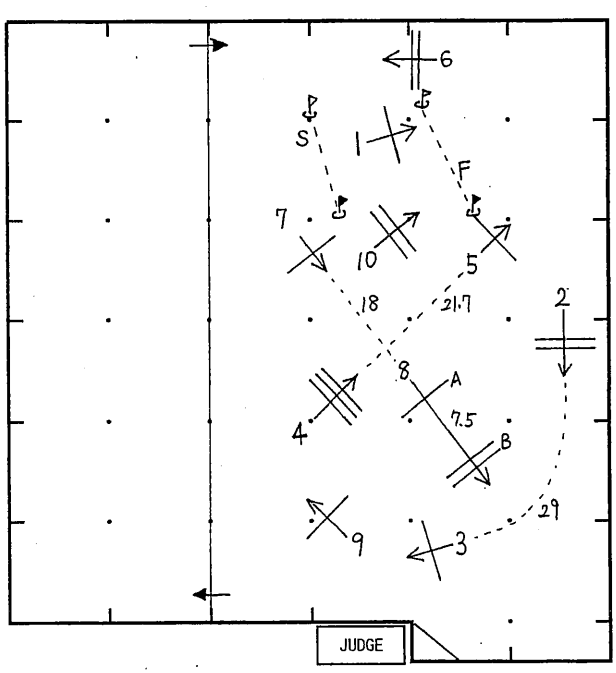

番号	障害の種類	高さ	幅
1	垂 直	90	
2	オクサ	90×95	100
3	垂 直	100	
4	三 段	70×90×110	130
5	垂 直 (リバプール)	110	
6	オクサ	100×105	120
7	垂 直	105	
8A	垂 直	105	
8B	オクサ	110×110	110
9	垂 直	105	
10	オクサ	110×110	120